mit 534

Oldendorf Beb.Pl. Nr. 3 "Lögenfeld" + 1. Änderung (a. Text)

75

Kreis Stade
Gemarkung Oldendorf
Gemeindebezirk Oldendorf
Flur 1,3
Maßstab 1:1000

Ausgefertigt Stade, den 10. Aug. 1964
Katasteramt
In Auftrag

INNERHALB DER SICHTDREIECKE IST JEDE NUTZUNG UNZULÄSSIG, DIE DIE SICHT ÜBER 0,80 m HÖHE ÜBER DEN FAHRBAHNOBERKANTEN BEHINDERT

STRASSENQUERSCHNITT

Fussweg | Fahrbahn | Parkstreifen | Fussweg
1.50 | 3.50 | 2.50 | 1.50
9.00

Übersichtsplan 1:25000

vereinfachte Änderung 1. Tasche

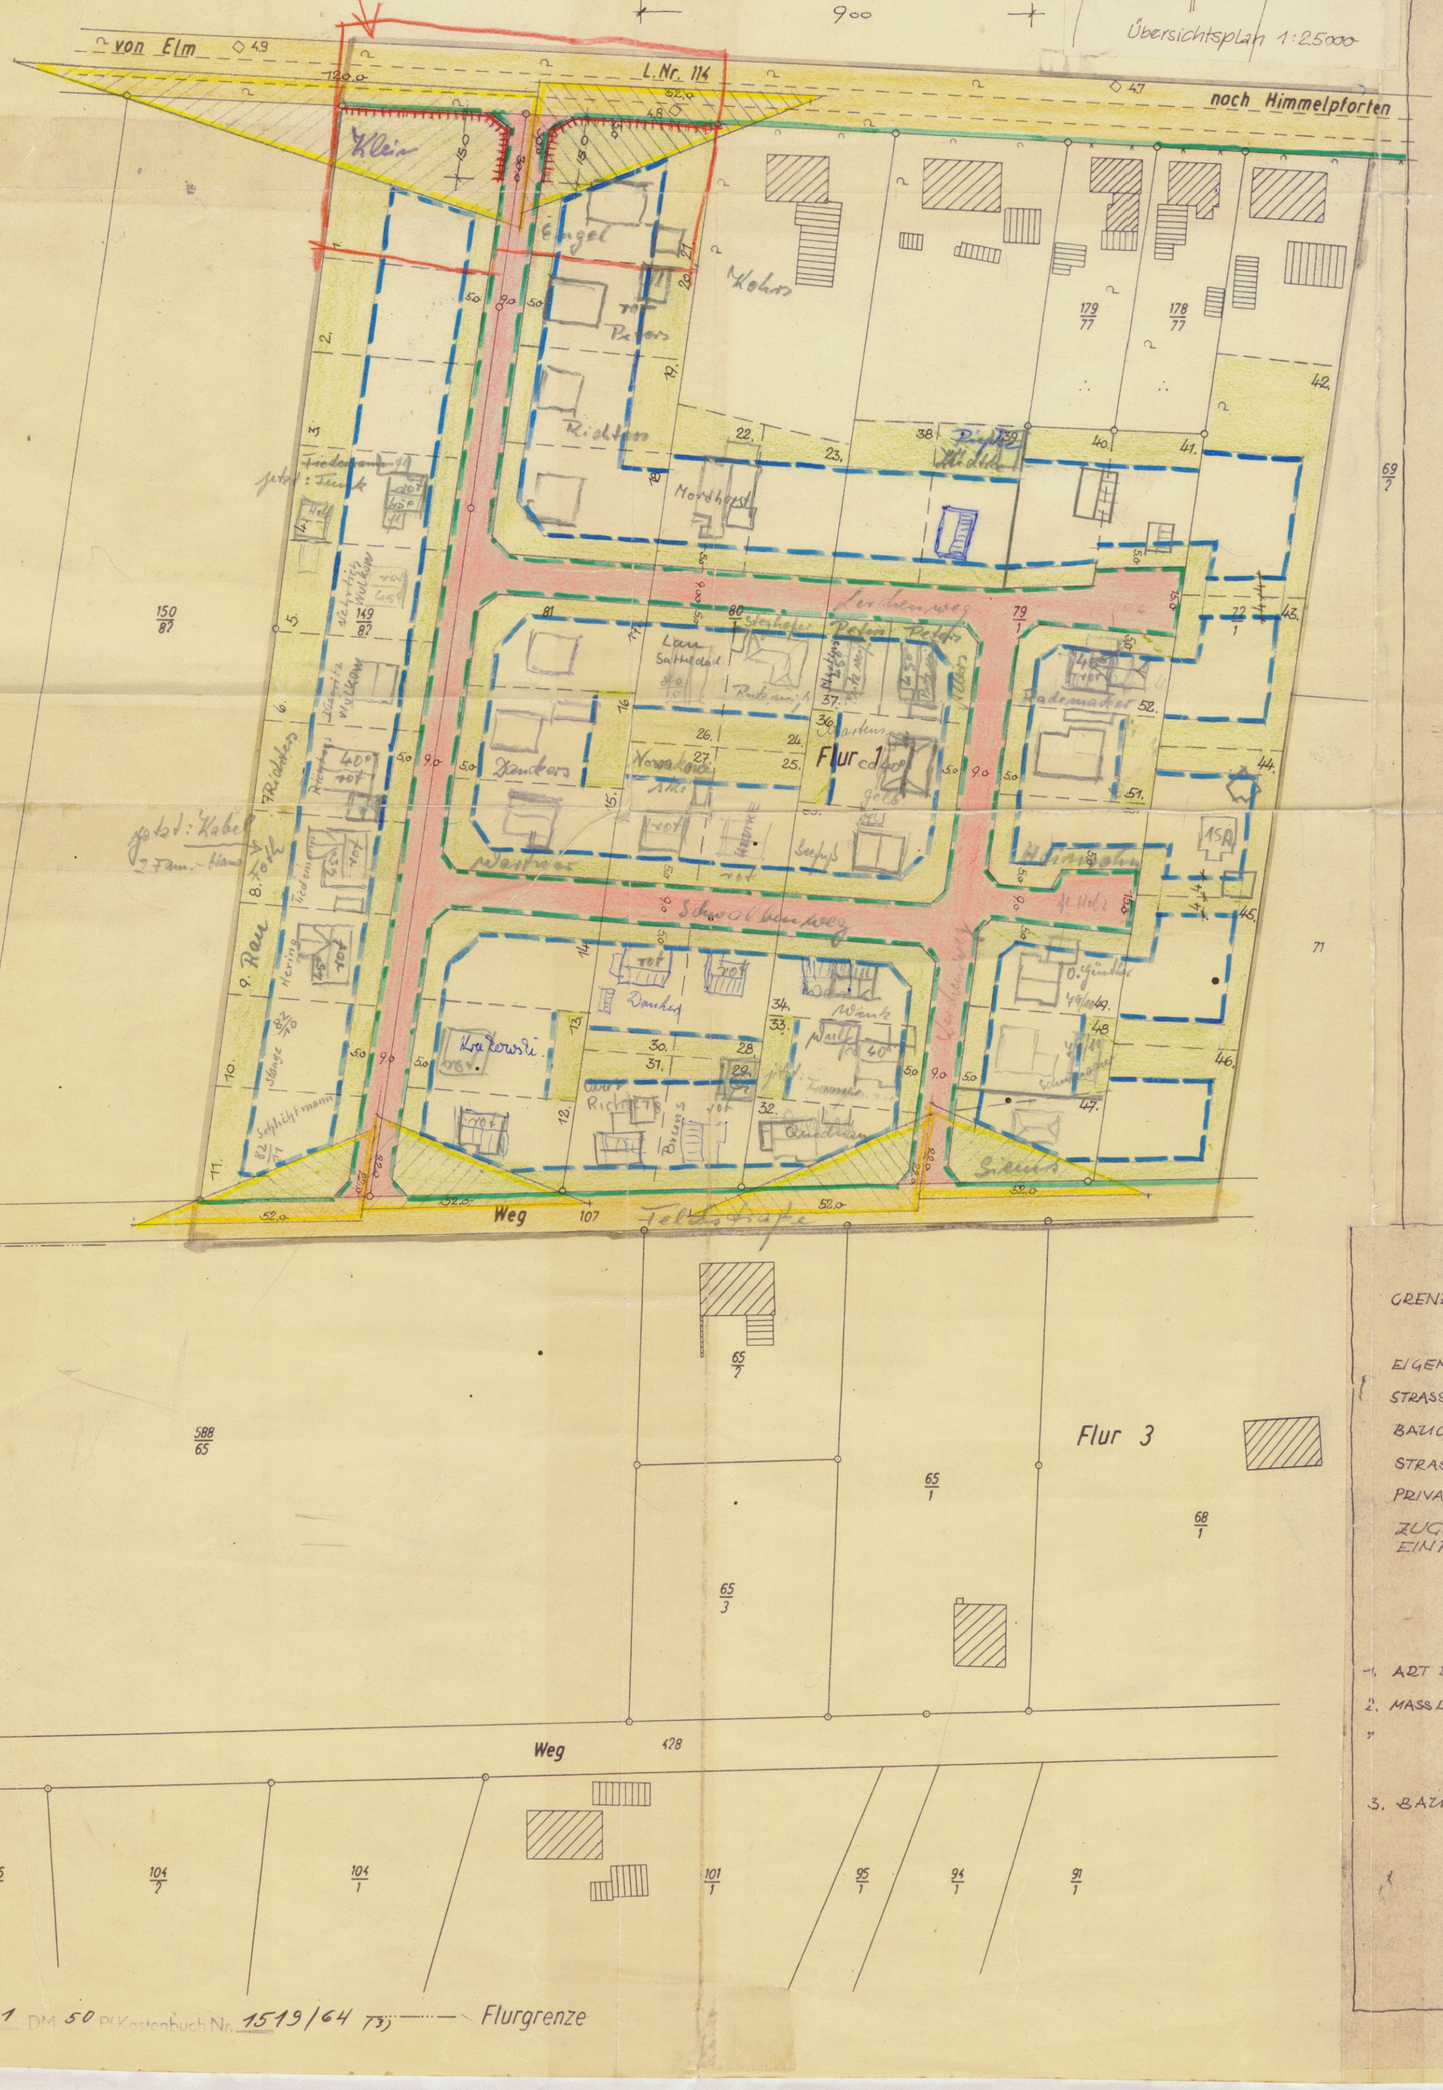

BEBAUUNGSPLAN Nr. 3
LÖGENFELD
DER GEMEINDE OLDENDORF
M = 1:1000

DIE PLANUNTERLAGE WEIST EINE DEM ZWECK ENTSPRECHENDE GENAUIGKEIT AUF UND IST IN DIE ÖRTLICKEIT ÜBERTRAGBAR.
STADE, DEN

ALS ENTWURF
GEFERTIGT AUF GRUND DES RATSBESCHLUSSES VOM 15.6.64 GEMÄSS §2 ABSATZ 1 B.BAUG. VOM 23.6.1960 (BGBL. S 341)

OTTERNDORF, DEN 21.6.1964
ARCHITEKT

DIESER BEBAUUNGSPLAN HAT GEMÄSS §2 ABS. 6 B.BAUG. IN DER ZEIT VOM 21.9.1964 BIS 21.10.1964 IN DER GEMEINDEVERWALTUNG ÖFFENTLICH AUSGELEGEN. ORT UND DAUER DER AUSLEGUNG SIND AM 12.9.1964 ORTSÜBLICH BEKANNTGEMACHT.
OLDENDORF, D. 22.10.1964

GEMEINDE OLDENDORF
GEMEINDEDIREKTOR

AUF GRUND DES §10 B.BAUG. VOM 23.6.1960 IN VERBINDUNG MIT §§ 6 UND 40 DER NGO IN DER FASSUNG VOM 18.4.1963 (NDS. G.O. BL S. 255) HAT DER RAT DER GEMEINDE OLDENDORF IN SEINER SITZUNG VOM ..... DIESEN BEBAUUNGSPLAN ALS SATZUNG BESCHLOSSEN.
OLDENDORF, DEN 1.3.1965

Gemeinde Oldendorf Kreis Stade
GEMEINDE OLDENDORF
DER VERWALTUNGSAUSSCHUSS

~~GENEHMIGT GEMÄSS §11 IN VERBINDUNG MIT §6~~ ABS. 2-4 B.BAUG. VOM 23.6.1960 (B.G.BL. S 341)
STADE, D.

~~DER REGIERUNGSPRÄSIDENT~~

LEGENDE

GRENZE DES PLANUNGSBEREICHS

	BEREITS FESTGESETZT	FESTZUSETZEN
EIGENTUMSGRENZEN		
STRASSENBEGRENZUNGSLINIE		
BAUGRENZE		
STRASSENVERKEHRSFLÄCHE		
PRIVATE FREIFLÄCHE		
ZUGANGSVERBOT MIT EINFRIEDIGUNGSPFLICHT		

1. ART DER BAULICHEN NUTZUNG: WA - ALLGEMEINES WOHNGEBIET
2. MASS DER BAULICHEN NUTZUNG: Z 1 - ZAHL DER VOLLGESCHOSSE
   GRZ 0,4 - GRUNDFLÄCHENZAHL
   GFZ 0,4 - GESCHOSSFLÄCHENZAHL
3. BAUWEISE: OFFENE BAUWEISE

Dieser Plan ist Bestandteil der mit Genehmigungsvermerk - unter Auflagen - versehenen Satzung vom 1.3.65
Stade, den 18.3.1965
Der Regierungspräsident
Az.: 213 - 91.7.(128)
Im Auftrage:

DER REGIERUNGSPRÄSIDENT 15 STADE

Gebühren: 31 DM 50 Pf Kostenbuch Nr. 1519/64 (73)

Flurgrenze